




CURRENT SITUATION

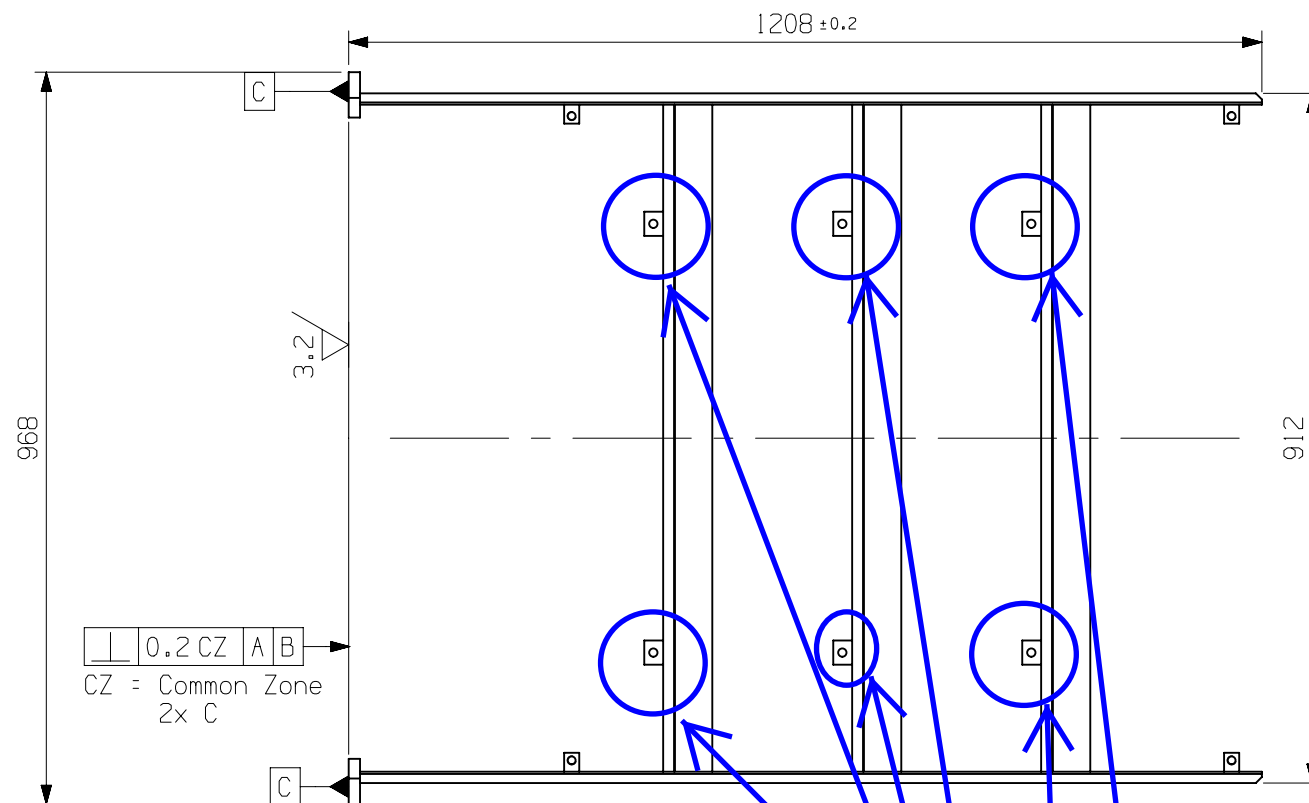


PARTS TO MODIFY

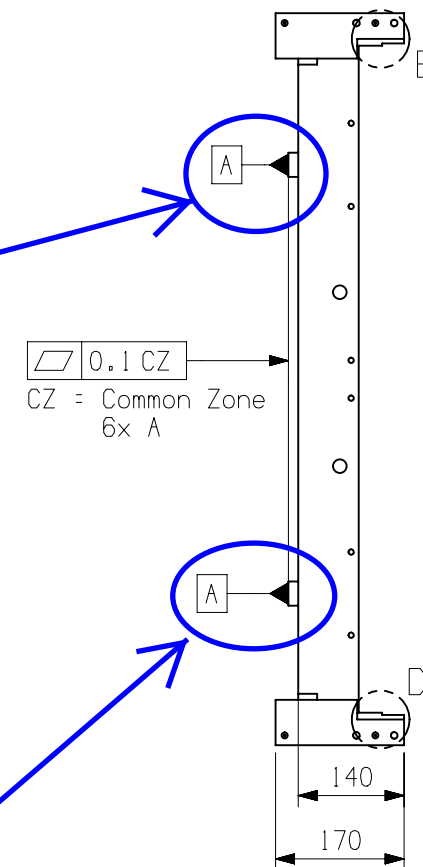

DETAIL E
SCALE 1:2

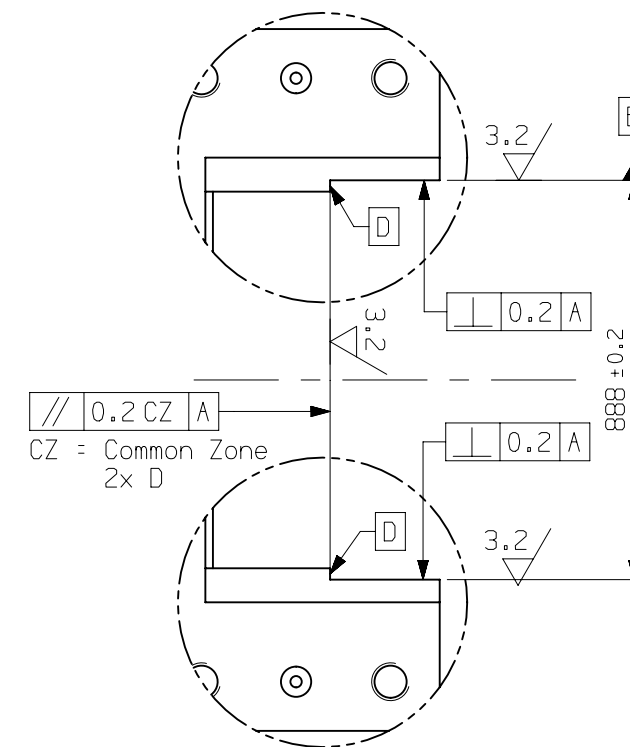

DETAIL D
SCALE 1:2

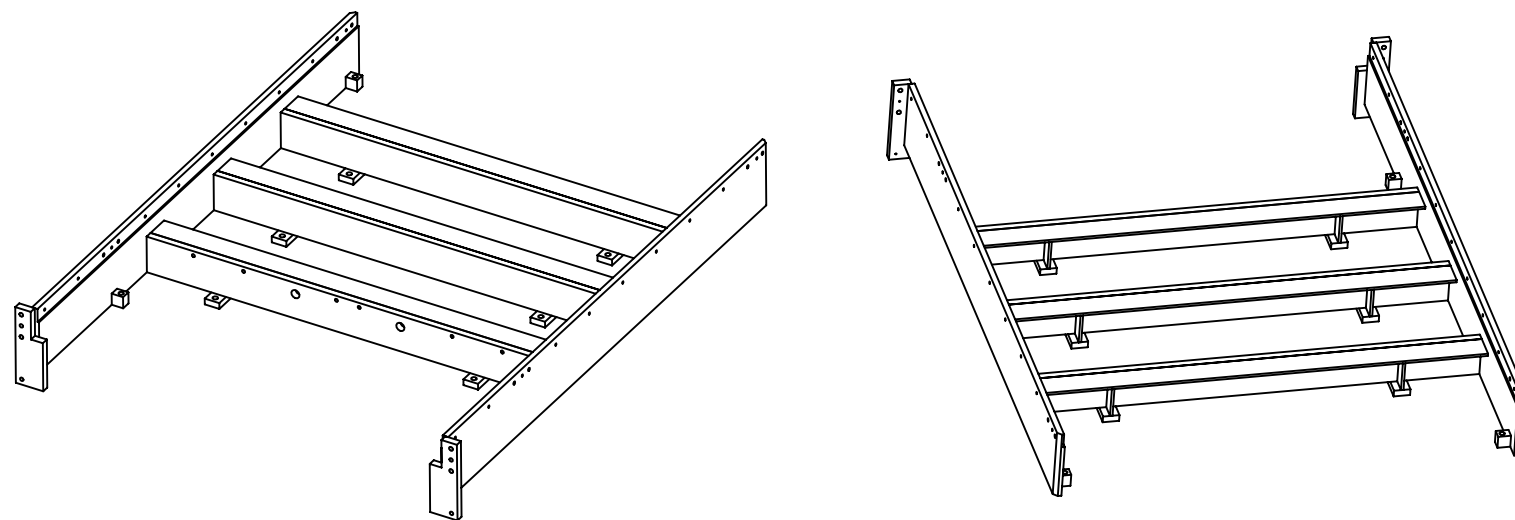

Dimensioni da file STEP, telaio simmetrico

TRATTAMENTO TERMICO E/O SUPERFICIALE SECONDO RICHIESTA DI OFFERTA		MATERIALE AISI 304 verniciatura nero opaco		SMUSSI NON QUOTATI 0.5x45°	RUGOSITA' R_a in μm 3.2 / (X, X / X, X /)	QUANTITA' 2
DATA 13/12/2019	FIRMA Benettoni Massimo DISEGNATO DA Nicola Bez	TOLLERANZA GENERALE ± 0.2			SCALA 1 : 10	
QUESTA OPERA E' DISTRIBUITA CON LICENZA : CREATIVE COMMONS ATTRIBUZIONE NON COMMERCIALE NON OPERE DERIVATE - 3.0 - ITALIA http://creativecommons.org/licenses/by-nc-nd/3.0/it/		DENOMINAZIONE TELAIO				
 UFF. TECNICO CAD MECCANICO SEZIONE DI PADOVA		CODICE DISEGNO P30_telaio_vSimple				FOLIO 1